


RURY TRYSKACZOWE: RURY GWINTOWANE WG. EN 10255 ORAZ EN 10220, CZARNE
 SPRINKLER PIPE: THREADED PIPES BY EN 10255 AND EN 10220, BLACK
 DN 25 : 33,7 x 3,20
 DN 32 : 42,4 x 3,60
 DN 40 : 48,3 x 3,20
 DN 50 : 60,3 x 3,60

 PRZEWODY GAZOWE: RURY STALOWE WG. EN 10220, SPĘJNIAJĄCE EN 10255, CZARNE
 MAIN PIPES : STEEL PIPES BY EN 10220 MET EN 10255 STANDARD, BLACK
 DN 65 : 76,1 x 2,60
 DN 80 : 88,9 x 2,90
 DN 100 : 114,3 x 3,20
 DN 150 : 168,3 x 4,50
 DN 200 : 219,1 x 4,40

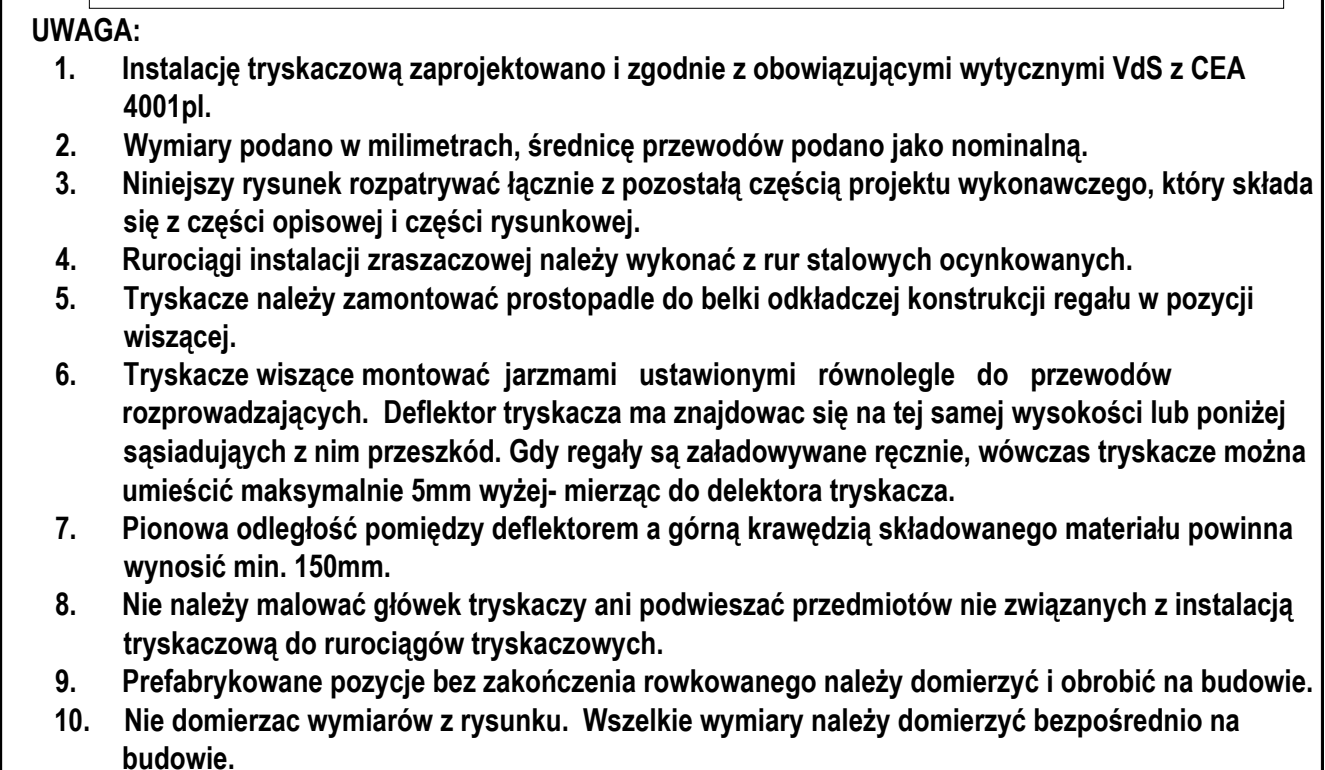

DOKUMENTACJA POWYKONAWCZA

Inwestor: **Śląskie Centrum Logistyki S.A.**
44-100 Gliwice ul. Portowa 28

1012_2018

**INSTALACJA TRYSKACZOWA W
REGAŁACH NR 16-17, 18-19, 20-21**
- RZUT / POZIOM II, IV, VI

mgr inż. Aleksandra Król mgr inż. Sławomir Kubiś	

pliszka
Inżyniering przedsiębiorstw

Przedsiębiorstwo Usługowe Poż-Pliszka Sp. z o.o.
80-717 Gdańsk, ul. Miński Szlak 52
tel. (+48 58) 556 74 20, fax (+48 58) 556 74 05
NIP 584 249 74 98

Number cylinders:		PW_03_KRA-00
Date:	20.10.2018	Scale: 1:100