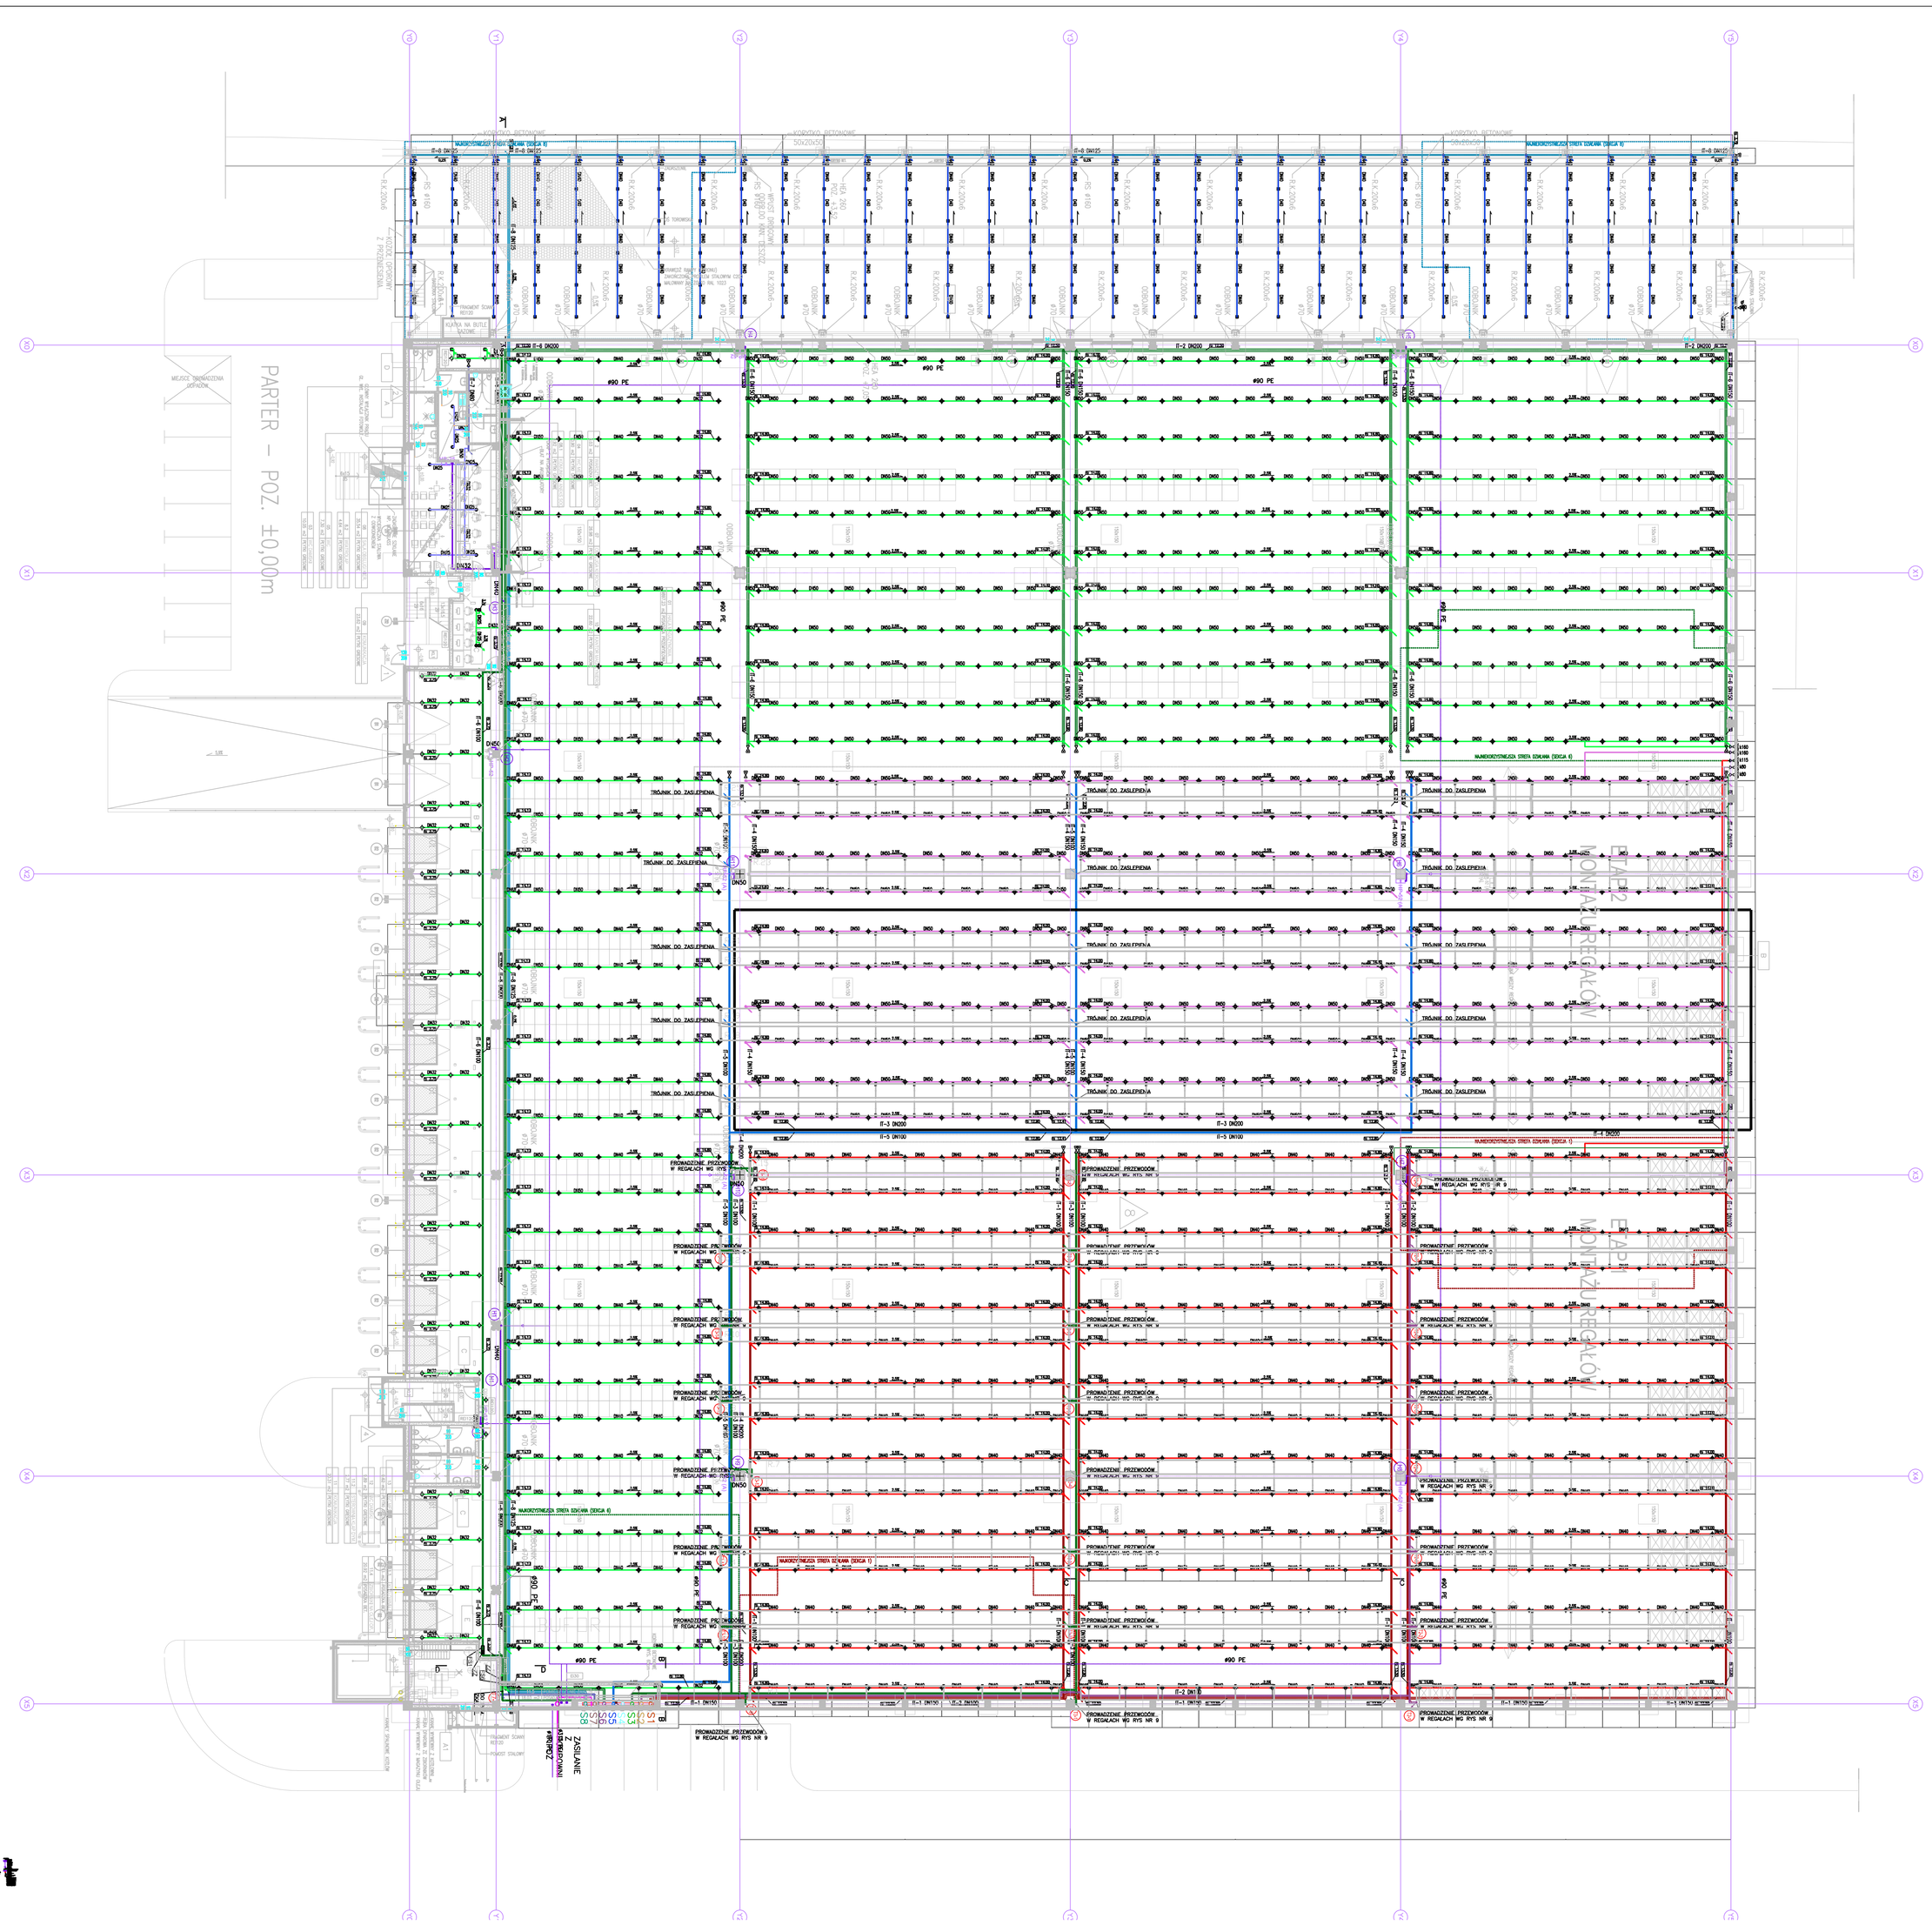

OZNACZENIA:

INSTALACJA HYDRANTOWA:

- INSTALACJA WODY HYDRANTOWEJ
- INSTALACJA PODPOSADZKOWA WODY HYDRANTOWEJ
- HP-52 — HYDRANT HP 52
- HP-52 (A) — HYDRANT HP 52 Z DODATKOWYM WĘŻEM GAŚNICZYM
- HP-25 — HYDRANT HP 25 (20+20)
- H1A — PION INSTALACJI HYDRANTOWEJ

INSTALACJA TRYSKACZOWA:

- IT-8 DN150 — PRZEWODY ROZPROWADZAJĄCE INSTALACJI TRYSKACZOWEJ (NR SEKCJI, ŚREDNICA)
- PRZEWODY ROZDZIELCZE INSTALACJI TRYSKACZOWEJ
- T1 — PION INSTALACJI TRYSKACZOWEJ
- ZAWÓR ODWADNIAJĄCO – PŁUCZĄCY DN50
- ZAWÓR TESTOWY
- FS1 — CZUJNIK PRZEPŁYWU WRAZ Z ZASUWĄ MONITOROWANA
- ZZ — ZAWÓR ZWROTNY

TYPY TRYSKACZY:

- TRYSKACZ STOJĄCY DN20 K–160, RTI<50,T=68°C (typ EC3–SU)
- TRYSKACZ STOJĄCY DN20 K–115, RTI<50,T=68°C (typ MX–SP)
- TRYSKACZ WISZĄCY DN20 K–115, RTI<50,T=68°C (typ MX–SP)
- TRYSKACZ STOJĄCY DN15 K–80, RTI>80,T=141°C (typ MX–CUP)
- TRYSKACZ STOJĄCY DN15 K–80, RTI>80,T=68°C (typ MX–CUP)
- TRYSKACZ WISZĄCY DN15 K–80, RTI>80,T=64°C (typ MX5–FP)

SEKCJA 4 - ochrona podstropowa

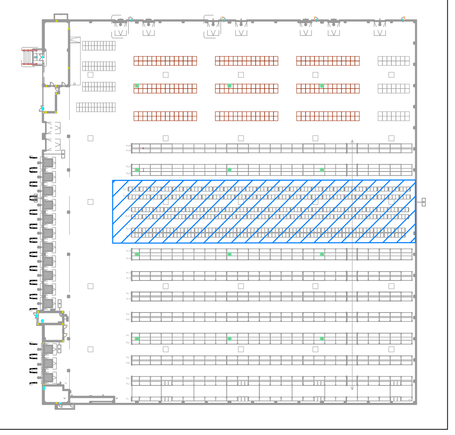

UWAGA:

1. Instalację tryskaczową zaprojektowano i zgodnie z obowiązującymi wytycznymi VdS z CEA 4001pl.
2. Wymiary podano w milimetrach, średnicę przewodów podano jako nominalną.
3. Niniejszy rysunek rozpatrywać łącznie z pozostałą częścią projektu wykonawczego, który składa się z części opisowej i części rysunkowej.
4. Rurociągi instalacji zraszaczowej należy wykonać z rur stalowych ocynkowanych.
5. Tryskacze należy zamontować prostopadle do belki odkładczej konstrukcji regału w pozycji wiszącej.
6. Tryskacze wiszące montować jarzmami ustawionymi równolegle do przewodów rozprowadzających. Deflektor tryskacza ma znajdować się na tej samej wysokości lub poniżej sąsiadujących z nim przeszkód. Gdy regały są załadowywane ręcznie, wówczas tryskacze można umieścić maksymalnie 5mm wyżej- mierząc do deektora tryskacza.
7. Pionowa odległość pomiędzy deflektorem a górną krawędzią składowanego materiału powinna wynosić min. 150mm.
8. Nie należy malować główek tryskaczy ani podwieszać przedmiotów nie związanych z Instalacją tryskaczową do rurociągów tryskaczowych.
9. Prefabrykowane pozycje bez zakończenia rowkowanego należy domierzyć i obrobić na budowie.
10. Nie domierzac wymiarów z rysunku. Wszelkie wymiary należy domierzyć bezpośrednio na budowie.

Index	Data	Zmiana	Wprowadził

DOKUMENTACJA POWYKONAWCZA

Inwestor: **Śląskie Centrum Logistyki S.A.**
44-100 Gliwice ul. Portowa 28

Nr projektu: 1012_2018

INSTALACJA TRYSKACZOWA W REGAŁACH NR 16-17, 18-19, 20-21
- RZUT PODSTROP

Opracował: mgr inż. Aleksandra Król, mgr inż. Sławomir Kubiś — Podpis
Sprawdził: mgr inż. Ireneusz Habasiński, nr upr. POM-0001-PWBS-17 — Podpis
Sprawdził: mgr inż. Andrzej Grabowski, nr upr. POM-0281-PWBS-16 — Podpis

pliszka
Przedsiębiorstwo Usługowe Pożl-Pliszka Sp. z o.o.
80-717 Gdańsk, ul. Miałki Szlak 52
tel. (+48 58) 556 74 20, fax (+48 58) 556 74 05
NIP 584 249 74 98

Numer rysunku: PW_05_KRA-00
Data: 20.10.2018
Skala: 1:100

29.10.2018 15:15:04 Rzut instalacji w regałach 05.09.dwg

Rozpowszechnianie, udostępnianie i powielanie niniejszego rysunku bez zgody Przed. Pliszka Sp. z o.o. jest zabronione.